PROJEKT ZAMIENNY DO PROJEKTU DOCIEPLENIA BUD. ZESP. SZKOLNO-PRZEDSZKOLNEGO W RAJGRODZIE

PROJEKT ZAGOSPODAROWANIA TERENU 1:500

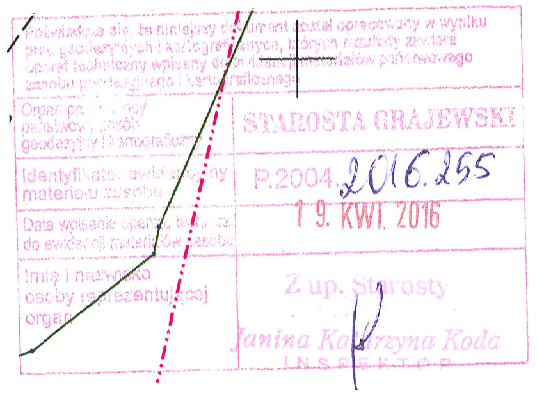

NIE DOKONANO MODYFIKACJI WTÓRNIKA
ZAEWIDENCJONOWANEGO POD NR P.2004.2016.255

Wszelkie obiekty budowlane podlegają wytyczeniu przez jednostkę wykonawstwa geodezyjnego lub osoby fizyczne posiadające zezwolenie na wykonywanie robót geodezyjnych.
UWAGA!
Nie wyklucza się istnienia w terenie innych nie wskazanych na niniejszej mapie urządzeń podziemnych, które nie były zgłaszane do inwentaryzacji powykonawczej, zgodnie z art.27 ustawy z dnia 17 maja 1989 r. – Prawo geodezyjne i kartograficzne (Dz.U.Nr. 30, poz. 163).

MAPA SYTUACYJNO – WYSOKOŚCIOWA
(DO CELÓW PROJEKTOWYCH)
SKALA 1:500

Niniejszą mapę sporządzono na podstawie istniejących materiałów stanowiących zasób ośrodka dokumentacji geodezyjno – kartograficznej w Grajewie
Poziom odniesienia Kronsztadt
Układ współrzędnych 2000
Mapa aktualna na dzień 12.04.2016 r.
Rob. Nr 78/2016; WG.6640.282.2016
Ark. mapy zasadniczej nr 225.332.112
Brak ujawnionych służebności gruntowych na działce nr 525/2

woj. Podlaskie
gm. Rajgród
m. Rajgród

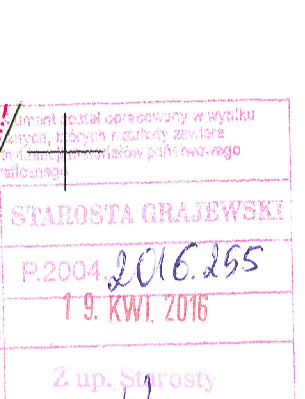

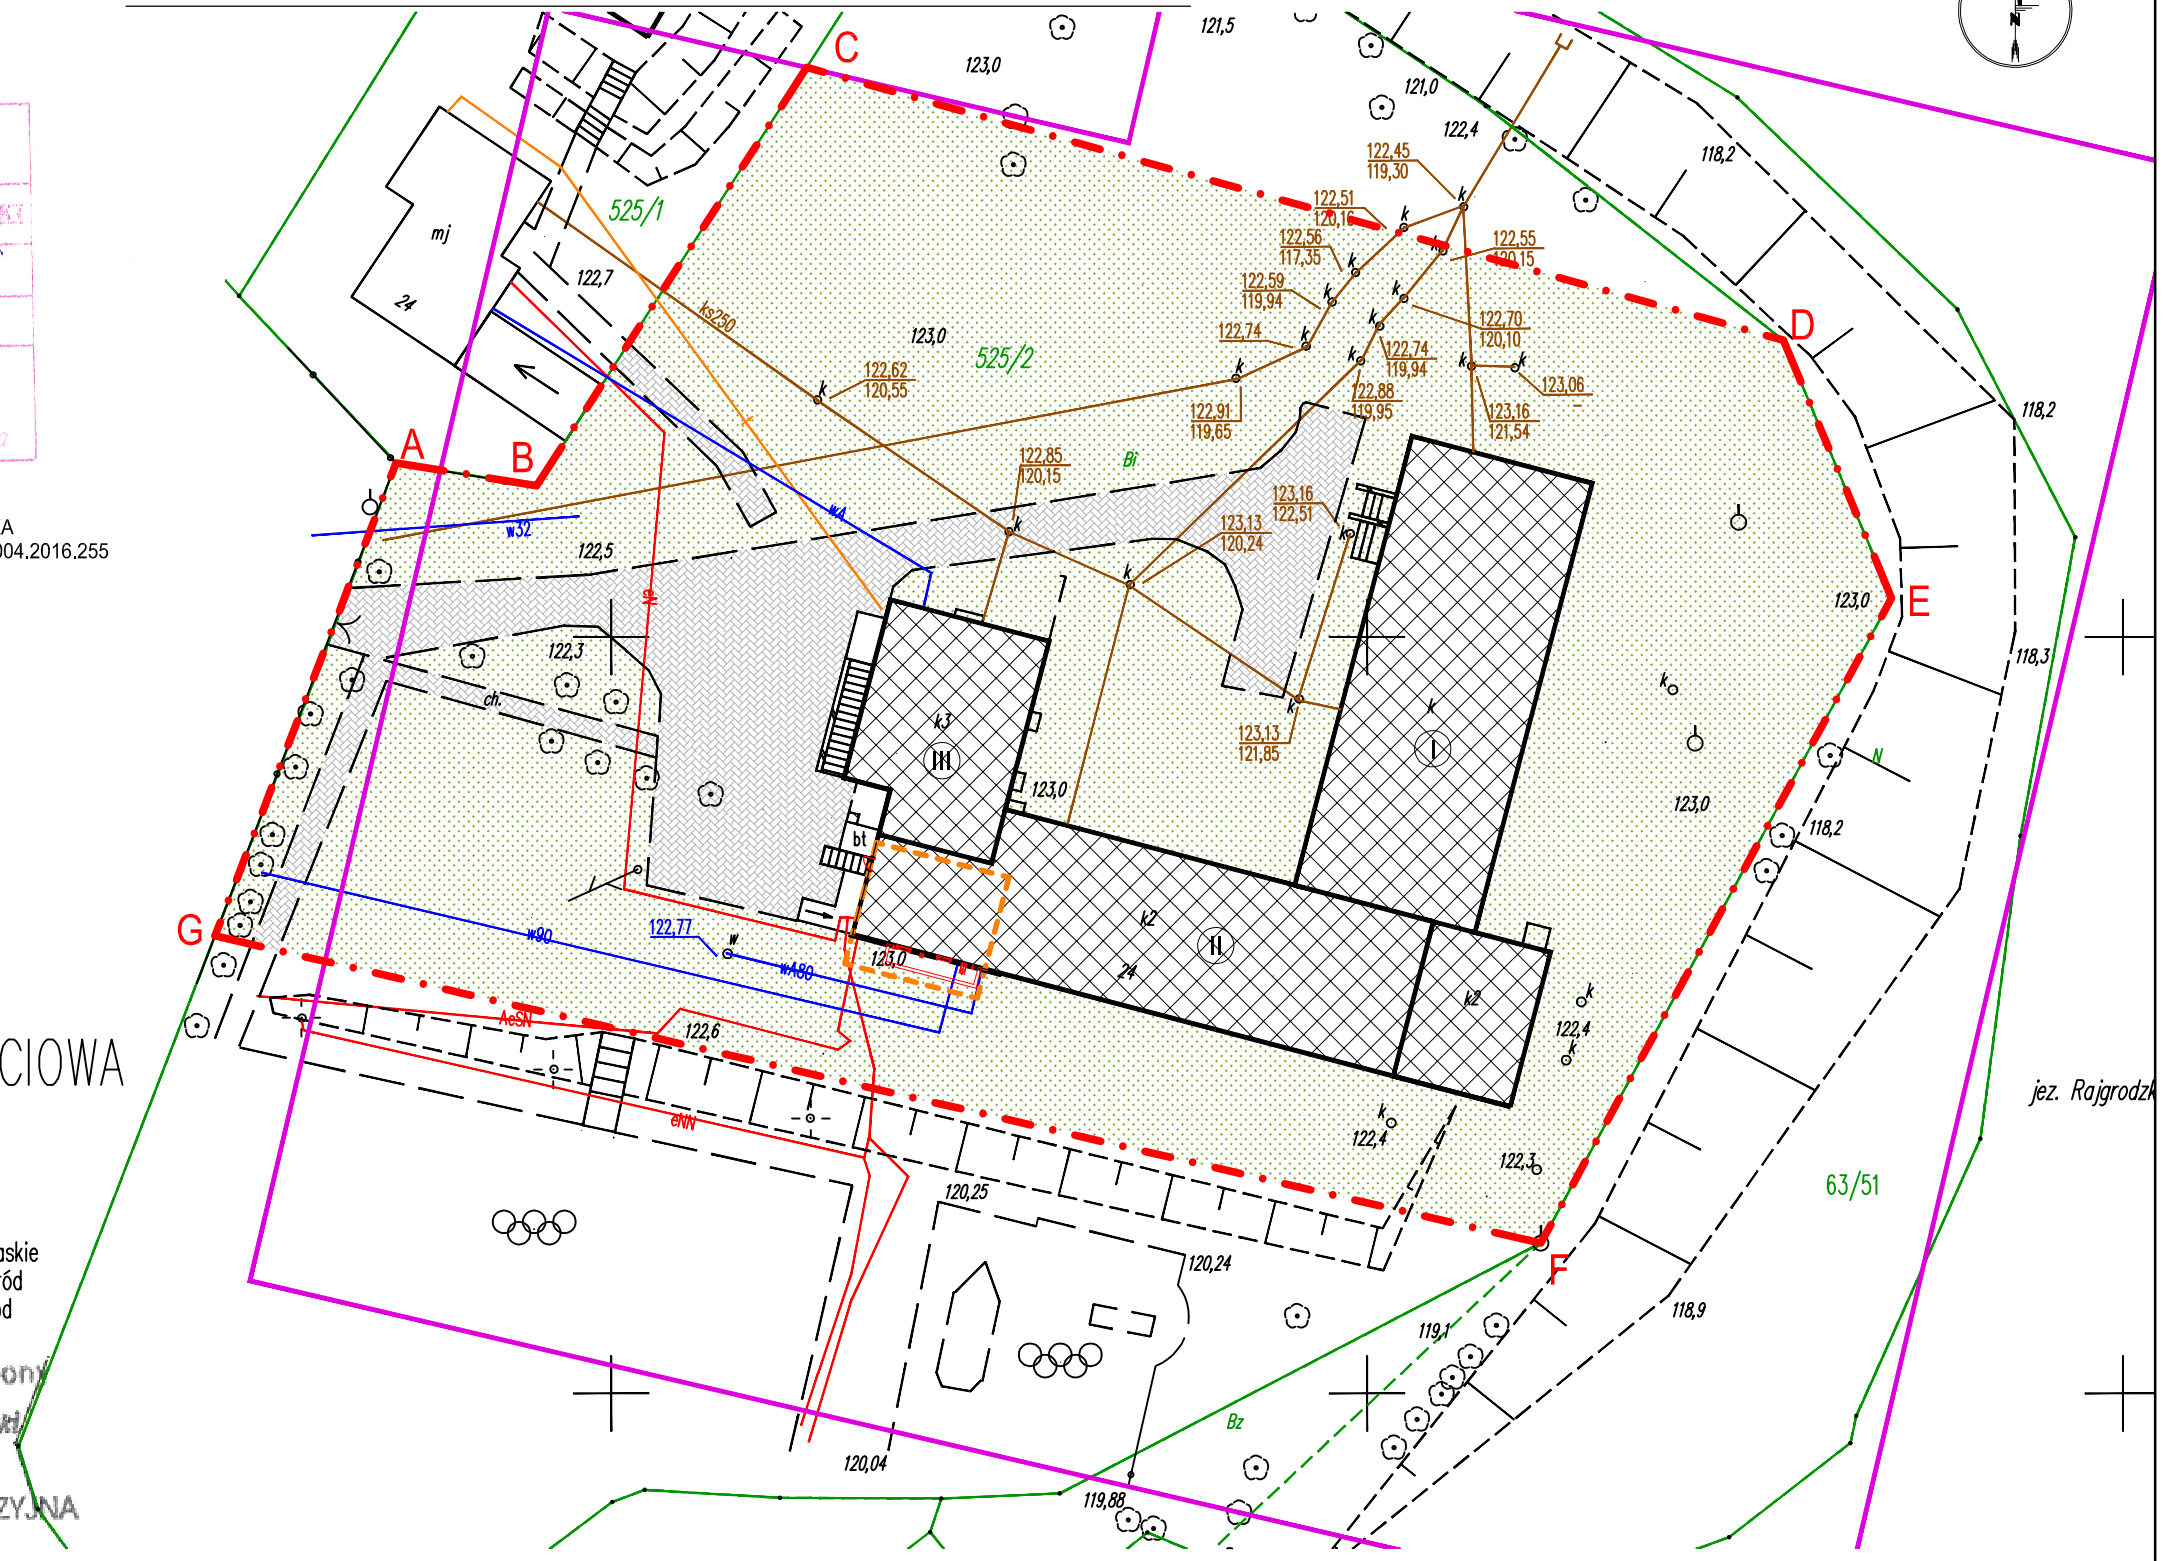

OZNACZENIA INFRASTRUKTURYTECHNICZNEJ	
SIECI	
	ISTNIEJĄCA SIEĆ ELEKTROENERGETYCZNA
PRZYŁĄCZA	
w90	ISTNIEJĄCE PRZYŁĄCZE DO SIECI WODOCIĄGOWEJ
AeSN	ISTNIEJĄCE PRZYŁĄCZE ELEKTROENERGETYCZNE
INSTALACJE DOZIEMNE	
t	ISTNIEJĄCA INSTALACJA TELEKOMUNIKACYJNA
k	ISTNIEJACA DOZIEMNA INSTALACJA KANALIZACJI SANITARNEJ
eN // eNN	ISTNIEJACA DOZIEMNA INSTALACJA ELEKTROENERGETYCZNA
wA80 // wA	ISTNIEJĄCA INSTALACJA WODOCIĄGOWA

LEGENDA:

- A-G – ZAKRES OPARCOWANIA
- ISTNIEJĄCY BUDYNEK PODDANY DOCIEPLENIU
- LOKALIZACJA I ZAKRES WPROWADZANYCH ZMIAN:
  - DOPROJEKTOWANIE STUDNI DOŚWIETLAJĄCEJ
- III – LICZBA KONDYGNACJI NADZIEMNYCH
- ISTNIEJĄCE WEJŚCIA DO BUDYNKU
- ISTNIEJACE ODGRODZENIE
- ISTNIEJACA BRAMA WJZADOWA
- ISTNIEJACE ZADASZENIA
- 123,0 – ISTNIEJĄCE RZĘDNE TERENU
- ISTNIEJĄCE MURY OPOROWE
- ISTNIEJĄCA ZIELEŃ WYSOKA
- ISTNIEJĄCY TEREN UTWARDZONY: PLACE, DOJŚCIA , DOJAZDY, MIEJSCA POSTOJOWE
- ISTNIEJĄCY TEREN BIOLOGICZNIE CZYNNY
- PROJEKTOWANY ELEMENT INSTALACJI WEWNĘTRZNEJ BUDYNKU, KOMIN SPALINOWY
- PROJEKTOWANA STUDZIENKA DOŚWIETLAJĄCA

Projekt zamienny do projektu docieplenia bud. zesp. szkolno – przedszkolnego			
Rajgród	06 maj 2016r.		
PROJEKT ZAGOSPODAROWANIA TERENU		1:500	Nr.:1
Branża arch.–bud.	Branża sanitarna		
mgr inż. arch. Barbara Kokoszkiewicz BŁ–PdOKK/22/2004	mgr inż. Barbara Stempniak BŁ83/87, PDL/IS/1435/01		